



## Westansicht

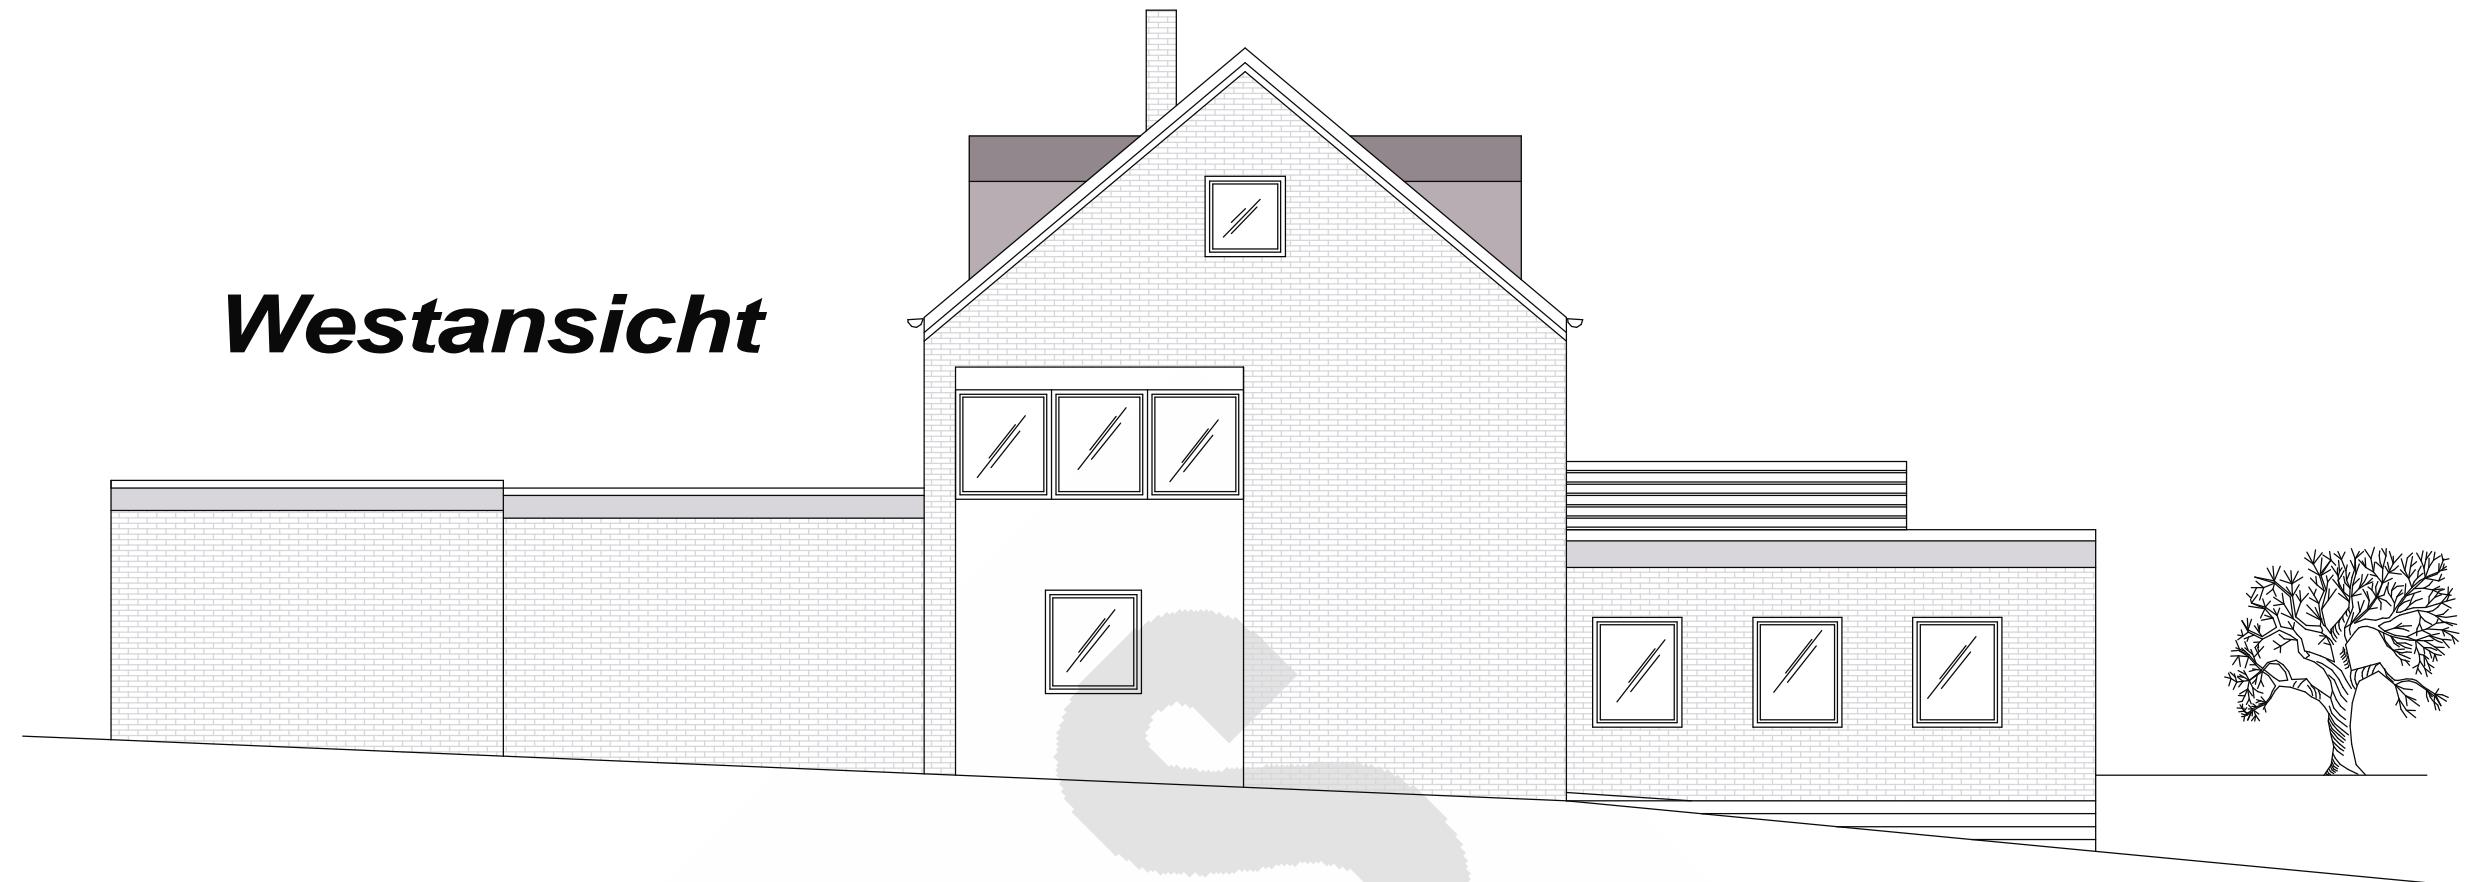

## Südansicht

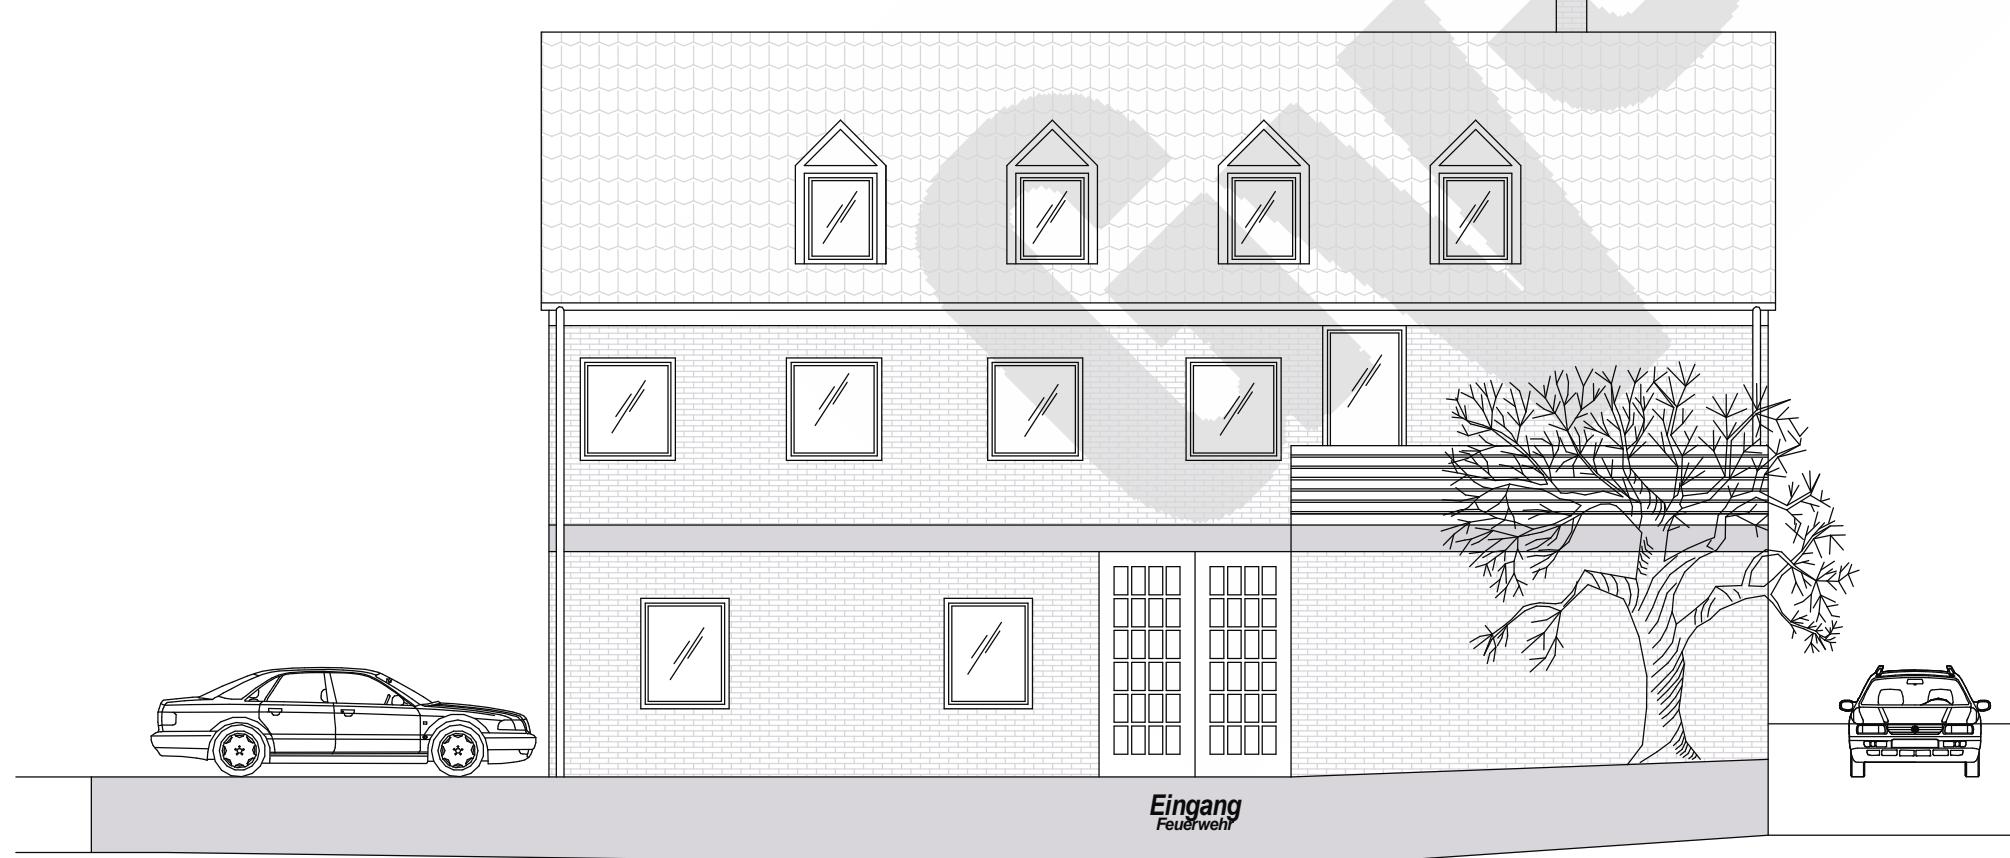

Sämtliche Maße sind am Bau zu prüfen!

			<b>GvS</b> Gemeinnützige Verwaltungs- und Siedlungsgesellschaft mbH
Aufgestellt:	Heinze	19.04.2010	
<b>M-1:100</b> <b>m, cm</b>	<b>Feuerwehrgerätehaus Deckbergen</b> Am Ostertor 1, 31737 Rinteln	<b>Bestandsplan - Ansichten Süden + Westen</b>	<b>Blatt:</b> <b>7/7</b>